
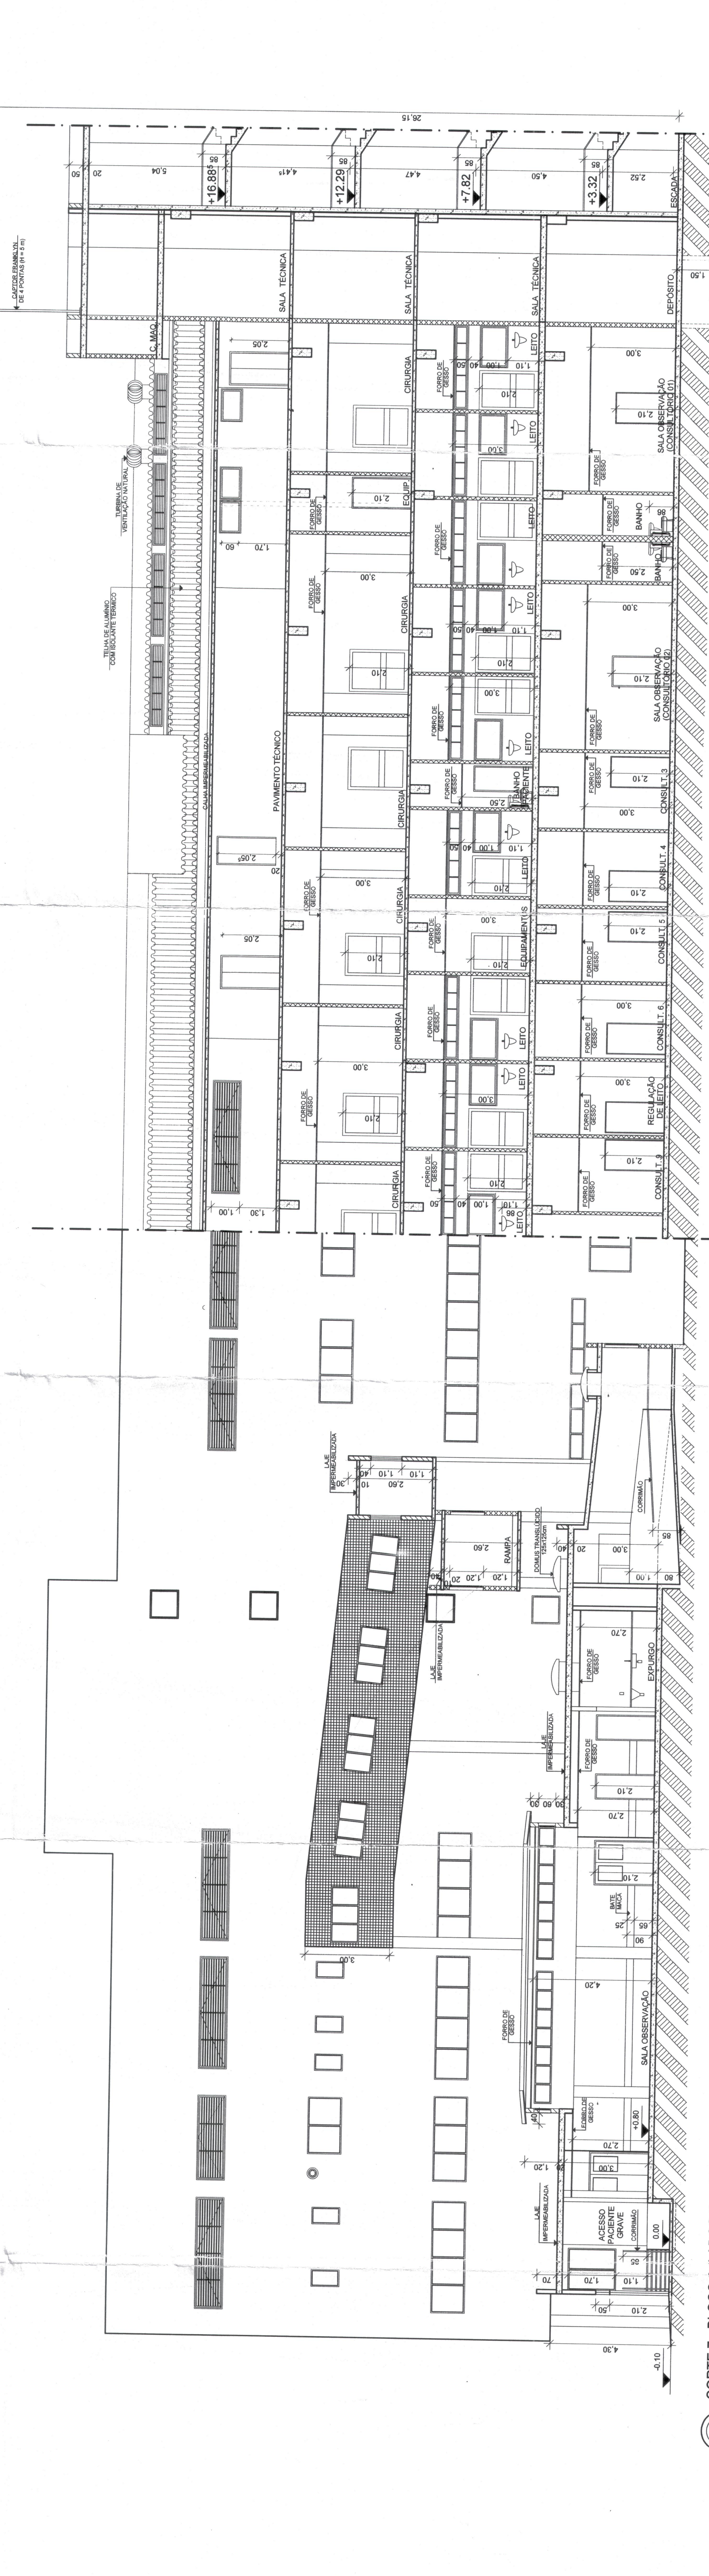
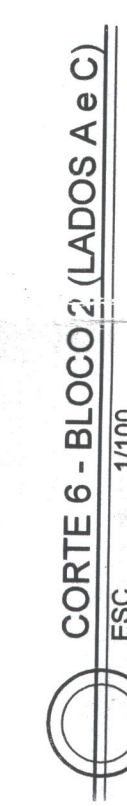


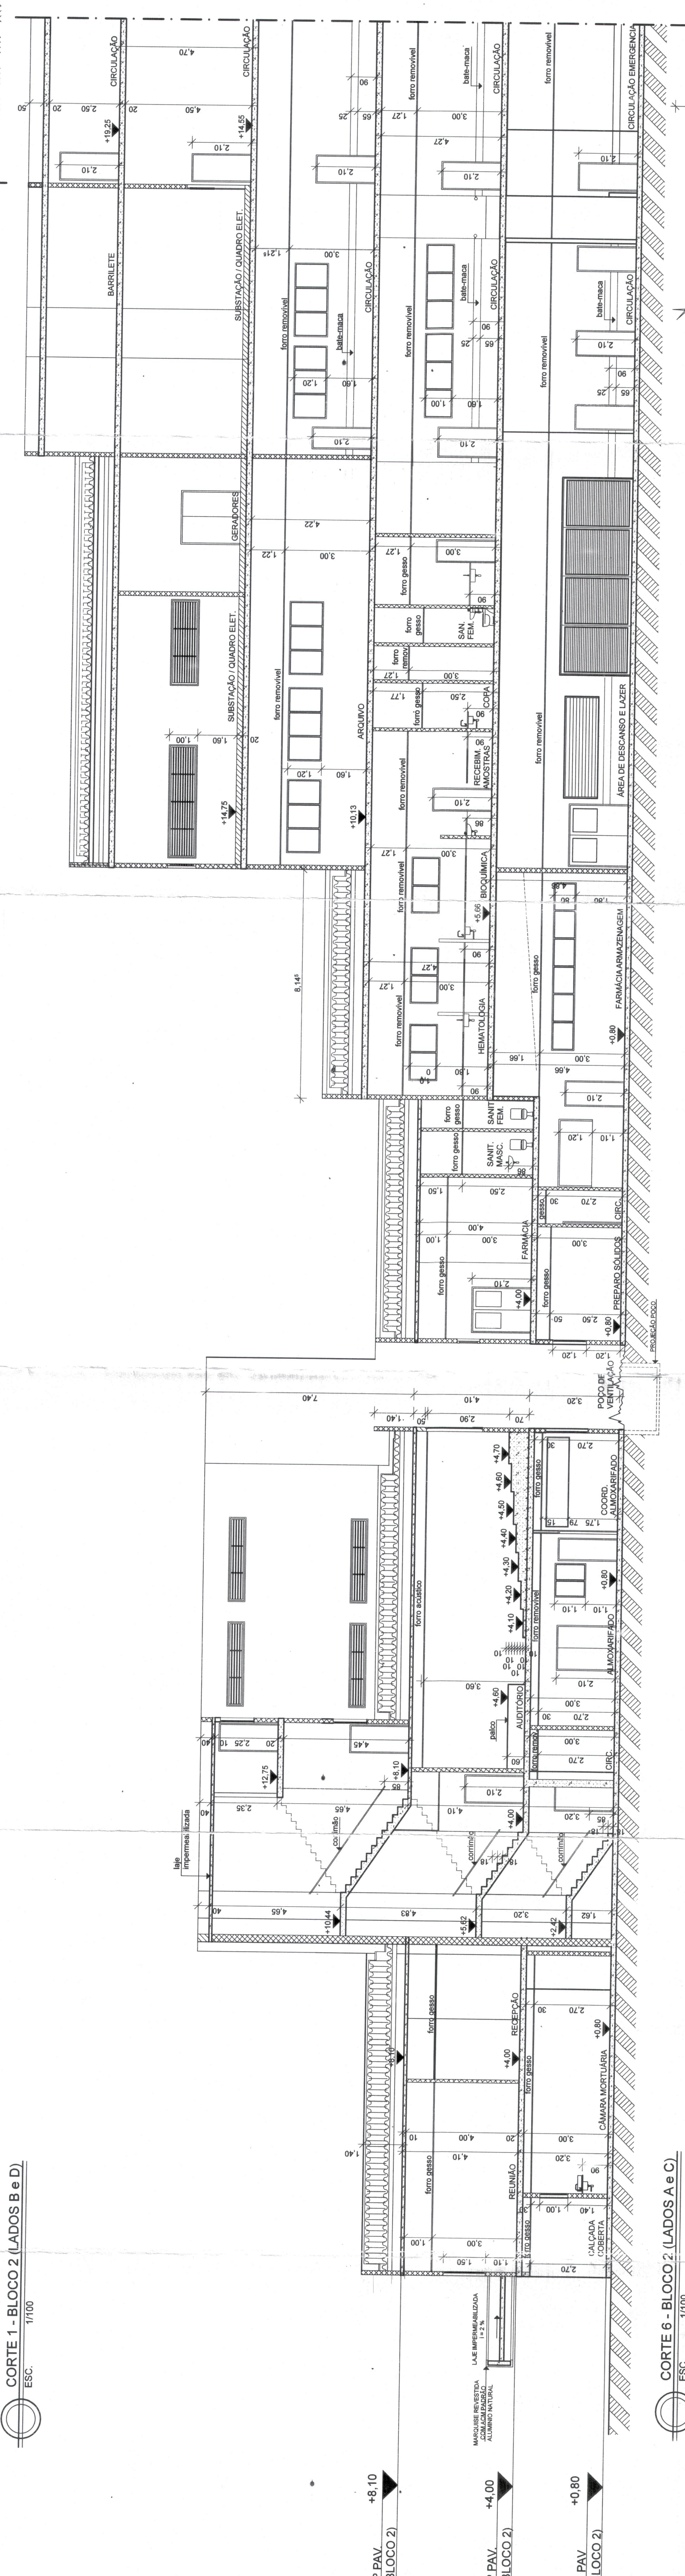

DESCRIÇÃO		DATA
06		ANDREA
08		ANDREA
09	ALTERAÇÃO NO CAMBIO	OUT/2018
01		ANDREA
02		ANDREA
03		ANDREA
GOVERNO DO ESTADO DO ESPÍRITO SANTO
SECRETARIA DE ESTADO DA SAÚDE DO ESTADO
DO ESPÍRITO SANTO - SESA
INSTITUTO DE OBRAS PÚBLICAS DO ESTADO
DO ESPÍRITO SANTO - IPOESP

	DO ESPÍRITO SANTO - LOPES
TÍTULO	DIRETORIA DE EDIFICAÇÕES GERÊNCIA DE PESQUISAS, ESTUDOS E PROJETOS
	PROJETO ARQUITETÔNICO DE REFORMA E REGULARIZAÇÃO DO HOSPITAL ESTADUAL DE URGÊNCIA E EMERGÊNCIA (HUEU)

LOCAL: RUA DESEMBARGADOR JOSÉ VICENTE Nº 110 EAV, VITÓRIA Nº 808 - FORTI SÃO JOÃO - VITÓRIA - ES
PROJETO APROVADO SOB O Nº 4519835 / 2007
HOLDAR de Barros F. Netto
DIRETORIA DE PLANEJAMENTO:

PROPRIETÁRIO	ESTADO DO ESPÍRITO SANTO		ARQUITETÔNICO
	HOLDARQUE BARROSO FIGUEIRA NETTO		
	TPO		

PROVEENIENTE LEGAL:	 CARLOS LUIZ TESCH XAVIER Secretário de Estado	ETAPA: LEGAL
AUTOR DO PROJETO:	 CARLOS LUIZ TESCH XAVIER Diretor Geral de Planejamento e Desenvolvimento	ESCALA: 1/1000

---	---	---	-------------------------------------

CRIADOR	ORIGEM:	METROS
JOSE EDUARDO FERREIRA LEAL		
Nº	FORMATO:	A-0
003171-D		

REFRÊNCIA	ÁREA	FOUR
CORTE 1 - BLOCO 2 (LADOS B e D) CORTE 6 - BLOCO 2 (LADOS A e C)		13

ARGUMENTO:	CORTE 7 - BLOCCO 2 (LADOS B e C)	18
------------	----------------------------------	----

HELIE AS BUILT JAN DEC 2010	DEZI 2008
-----------------------------	-----------

OBS: TODO O BLOCO 2 SERÁ PROVIDO DE SISTEMA CENTRAL DE REFRIGERAÇÃO E EXAUSTÃO

A PROTEÇÃO ATMOSFÉRICA DA ÁREA A CONSTRUIR, COMBINA CAPTOR FRANKLYN AFRESCAÇÃO ATMOSFÉRICA DA ÁREA A CONSTRUIR, COMBINA CAPTOR FRANKLYN COM GATILHO DE FARADAY, CONFORME NBR-5419/01.

[illegible]