Processo 2023-N7F12

Anexo I.A-4 – As Built da edificação existente e das áreas adjacentes

2026-B7WT18 - E-DOCS - DOCUMENTO ORIGINAL 03/03/2026 12:02 PÁGINA 1 / 7

Ed. Enseada Plaza
Rua Eng. Guilherme José Monjardim Varejão, nº 225
Enseada do Suá - Vitória/ ES

QUADRO DE ESQUADRIAS - PORTAS

COD	TIPO	DESCRÇÃO	LARGURA	ALTURA	PARAPEITO	QTD
P1	ABRIR (1F)	Porta em madeira lisa Esp. 30mm	60	210	-	6
P2	ABRIR (1F)	Porta em madeira lisa Esp. 30mm	70	210	-	15
P3	ABRIR (1F)	Porta em madeira lisa Esp. 30mm	80	210	-	22
P4	ABRIR (1F)	Porta em madeira lisa Esp. 30mm	90	210	-	3
P5	ABRIR (1F)	Porta em madeira lisa Esp. 30mm	100	210	-	13
P6	ABRIR (2F)	Porta em madeira esculpida Esp. 30mm	110	210	-	1
P7	ABRIR (2F)	Porta em madeira esculpida Esp. 30mm	140	210	-	3
P8	ABRIR (2F)	Porta em madeira esculpida Esp. 30mm	200	210	-	1
P9	ABRIR (2F)	Porta em madeira lisa Esp. 30mm	140	210	-	1
P10	ABRIR (2F)	Porta em madeira lisa Esp. 30mm	150	210	-	2
P11	ABRIR (2F)	Porta em madeira lisa Esp. 30mm	180	210	-	1
PA1	ABRIR (1F)	Porta em alumínio	60	180	-	8
PA2	ABRIR (1F)	Porta em alumínio	60	210	-	1
PA3	ABRIR (1F)	Porta em alumínio	70	210	-	5
PA4	ABRIR (1F)	Porta em alumínio	80	210	-	15
PA5	ABRIR (1F)	Porta em alumínio	90	210	-	3
PA6	ABRIR (1F)	Porta em alumínio	100	210	-	30
PA7	CORRER	Porta em alumínio	100	210	-	4
PA8	CORRER	Porta em alumínio	110	210	-	2
PA9	CORRER	Porta em alumínio	160	210	-	1
PA10	ABRIR (2F)	Porta em alumínio	60	210		3
PA11	ABRIR (2F)	Porta em alumínio	70	210	-	1
PV1	CORRER	Porta em vidro temperado translúcido	80	210	-	3
PV2	CORRER	Porta em vidro temperado translúcido	100	210	-	1
PV3	CORRER	Porta em vidro temperado translúcido	120	210	-	1
PV4	ABRIR (1F)	Porta em vidro temperado translúcido	80	210	-	3
PV5	ABRIR (2F)	Porta em vidro temperado translúcido	110	210	-	1
PV6	ABRIR (2F)	Porta em vidro temperado translúcido	150	210	-	3

QUADRO DE ESQUADRIAS - JANELAS

COD	TIPO	DESCRÇÃO	LARGURA	ALTURA	PARAPEITO	QTD
J1	MAXIM-AR	Esquadria composta por vidro e alumínio	60	60	180	15
J2	MAXIM-AR	Esquadria composta por vidro e alumínio	70	60	180	5
J3	BASCULANTE	Esquadria composta por vidro e alumínio	80	140	110	6
J4	BASCULANTE	Esquadria composta por vidro e alumínio	90	60	200	3
J5	CORRER (2F)	Esquadria composta por vidro e alumínio	100	60	160	1
J6	BASCULANTE	Esquadria composta por vidro e alumínio	110	140	110	2
J7	BASCULANTE	Esquadria composta por vidro e alumínio	140	75	220	3
J8	BASCULANTE	Esquadria composta por vidro e alumínio	200	150	146	54
J9	BASCULANTE	Esquadria composta por vidro e alumínio	140	200	95	6
J10	BASCULANTE	Esquadria composta por vidro e alumínio	150	120	146	2
J11	BASCULANTE	Esquadria composta por vidro e alumínio	180	75	220	6
J12	CORRER (2F)	Esquadria composta por vidro e alumínio	60	100	146	5
J13	BASCULANTE	Esquadria composta por vidro e alumínio	60	150	146	20
J14	BASCULANTE	Esquadria composta por vidro e alumínio	70	100	200	2
J15	BASCULANTE	Esquadria composta por vidro e alumínio	80	200	100	3
J16	BASCULANTE	Esquadria composta por vidro e alumínio	90	250	45	2
J17	BASCULANTE	Esquadria composta por vidro e alumínio	100	150	146	2
J18	BASCULANTE	Esquadria composta por vidro e alumínio	100	90	146	5
J19	BASCULANTE	Esquadria composta por vidro e alumínio	110	120	146	12
J20	BASCULANTE	Esquadria composta por vidro e alumínio	160	140	110	4
J21	BASCULANTE	Esquadria composta por vidro e alumínio	70	140	110	2
J22	BASCULANTE	Esquadria composta por vidro e alumínio	80	240	45	1
J23	BASCULANTE	Esquadria composta por vidro e alumínio	100	240	146	1
J24	BASCULANTE	Esquadria composta por vidro e alumínio	120	90	155	2
J25	CORRER (3F)	Esquadria composta por vidro e alumínio	80	110	195	2
J26	CORRER (3F)	Esquadria composta por vidro e alumínio	110	120	215	2
J27	CORRER (3F)	Esquadria composta por vidro e alumínio	150	110	195	2

QUADRO DE ÁREAS

NOME	ÁREA
ÁREA CONSTRUÍDA	2.898,37 m²
ÁREA EXTERNA/ JARDIM	2.526,14m²

PLOTAGEM = 1X 1
COLOR = 50, 84 E 253
DEMAIS WHITE= 07

Nº	COR	ESP.
1	VERMELHO	0,05
2	AMARELO	0,35
3	VERDE	0,1
4	CYAN	0,05
5	AZUL	0,13
6	MAGENTA	0,1
7	BRANCO	0,05
8	CINZA	0,05
10	30	0,1
11	84	0,1
50	253	0,05

GOVERNO DO ESTADO DO ESPÍRITO SANTO
SECRETARIA DE ESTADO DA SAÚDE DO ESPÍRITO SANTO-SESA
SUBSECRETARIA DE ESTADO DE ADMINISTRAÇÃO E FINANCIAMENTO DE ATENÇÃO A SAÚDE - SSAFAS

PLANO DECENAL DE ATENÇÃO PRIMÁRIA À SAÚDE - APS+10

EMPREENDIMENTO: **HOSPITAL DR. JOÃO DOS SANTOS NEVES - HJSN - SESA**

PROJETO: **APS 1 - UNIDADE DE 1 EQUIPE**

LOCAL: PROJETO PADRÃO – TIPO 1

SECRETÁRIO DA SESA: NÉSIO FERNANDES DE MEDEIROS JUNIOR

DISCIPLINA: PROJETO ARQUITETÔNICO

SUBSECRETÁRIO DA SSAFAS: ERICO SANGIORGIO

FASE: PROJETO EXECUTIVO

GERENTE DA GEAT: ANDRÉ LAMAS VAREJÃO

AUTOR DO PROJETO: CARLOS COELHO JUNIOR — CAU (RESP): A31483-8 — CREA (EMPRESA): ES-15617

TITULO: PLANTA BAIXA

DATA: MAIO/2023 | ESCALA: INDICADA | FORMATO: A0 | UNIDADE: CENTIMETRO | PRANCHA: 01/05

2020-8747181 - E-DOCS - DOCUMENTO ORIGINAL - 03/03/2026 12:02 - PÁGINA 3 / 7

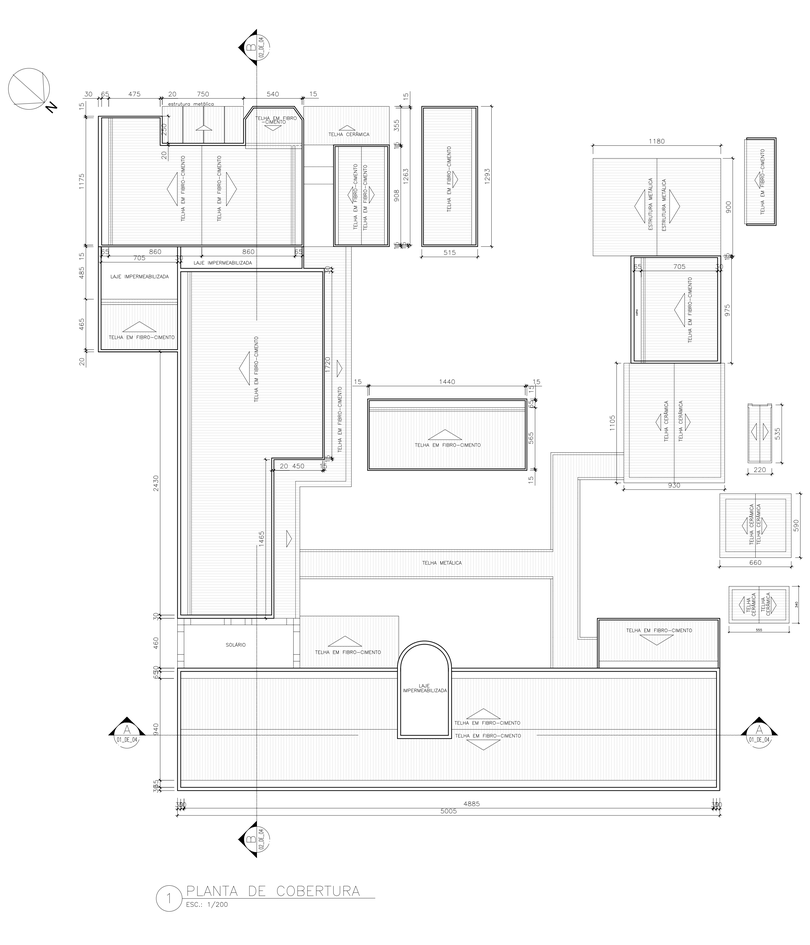

1 PLANTA DE COBERTURA
ESC.: 1/200

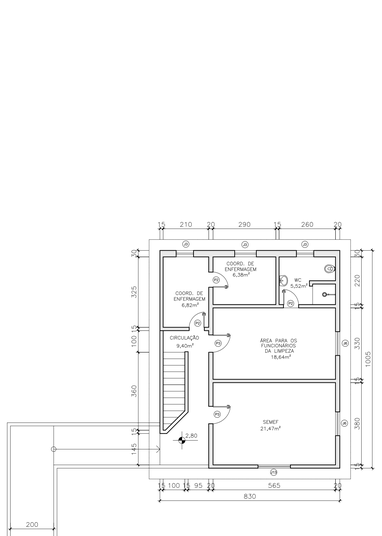

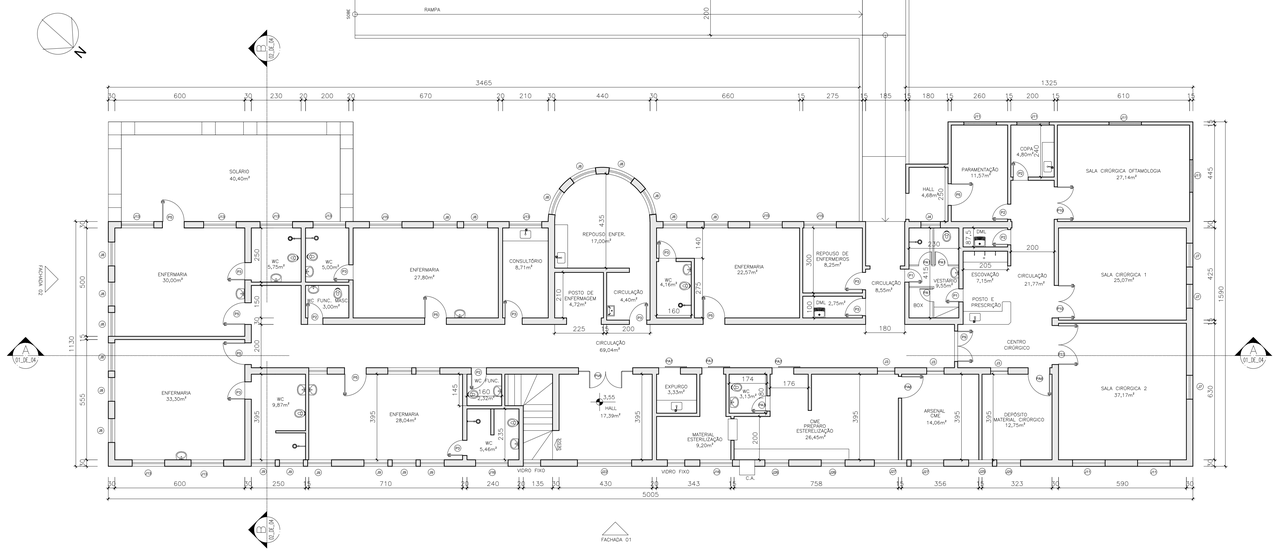

2 PLANTA BAIXA – 1° PAV.
ESC.: 1/100

FACHADA 01

QUADRO DE ESQUADRIAS - PORTAS						
COD	TIPO	DESCRÇÃO	LARGURA	ALTURA	PARAPEITO	QTD
P1	ABRIR (1F)	Porta em madeira lisa Esp. 30mm	60	210	-	6
P2	ABRIR (1F)	Porta em madeira lisa Esp. 30mm	70	210	-	15
P3	ABRIR (1F)	Porta em madeira lisa Esp. 30mm	80	210	-	22
P4	ABRIR (1F)	Porta em madeira lisa Esp. 30mm	90	210	-	3
P5	ABRIR (1F)	Porta em madeira lisa Esp. 30mm	100	210	-	13
P6	ABRIR (2F)	Porta em madeira esculpida Esp. 30mm	110	210	-	1
P7	ABRIR (2F)	Porta em madeira esculpida Esp. 30mm	140	210	-	3
P8	ABRIR (2F)	Porta em madeira esculpida Esp. 30mm	200	210	-	1
P9	ABRIR (2F)	Porta em madeira lisa Esp. 30mm	140	210	-	1
P10	ABRIR (2F)	Porta em madeira lisa Esp. 30mm	150	210	-	2
P11	ABRIR (2F)	Porta em madeira lisa Esp. 30mm	180	210	-	1
PA1	ABRIR (1F)	Porta em alumínio	60	180	-	8
PA2	ABRIR (1F)	Porta em alumínio	60	210	-	1
PA3	ABRIR (1F)	Porta em alumínio	70	210	-	5
PA4	ABRIR (1F)	Porta em alumínio	80	210	-	15
PA5	ABRIR (1F)	Porta em alumínio	90	210	-	3
PA6	ABRIR (1F)	Porta em alumínio	100	210	-	30
PA7	CORRER	Porta em alumínio	100	210	-	4
PA8	CORRER	Porta em alumínio	110	210	-	2
PA9	CORRER	Porta em alumínio	160	210	-	1
PA10	ABRIR (2F)	Porta em alumínio	60	210		3
PA11	ABRIR (2F)	Porta em alumínio	70	210	-	1
PV1	CORRER	Porta em vidro temperado translúcido	80	210	-	3
PV2	CORRER	Porta em vidro temperado translúcido	100	210	-	1
PV3	CORRER	Porta em vidro temperado translúcido	120	210	-	1
PV4	ABRIR (1F)	Porta em vidro temperado translúcido	80	210	-	3
PV5	ABRIR (2F)	Porta em vidro temperado translúcido	110	210	-	1
PV6	ABRIR (2F)	Porta em vidro temperado translúcido	150	210	-	3

QUADRO DE ESQUADRIAS - JANELAS						
COD	TIPO	DESCRÇÃO	LARGURA	ALTURA	PARAPEITO	QTD
J1	MAXIM-AR	Esquadria composta por vidro e alumínio	60	60	180	15
J2	MAXIM-AR	Esquadria composta por vidro e alumínio	70	60	180	5
J3	BASCULANTE	Esquadria composta por vidro e alumínio	80	140	110	6
J4	BASCULANTE	Esquadria composta por vidro e alumínio	90	60	200	3
J5	CORRER (2F)	Esquadria composta por vidro e alumínio	100	60	160	1
J6	BASCULANTE	Esquadria composta por vidro e alumínio	110	140	110	2
J7	BASCULANTE	Esquadria composta por vidro e alumínio	140	75	220	3
J8	BASCULANTE	Esquadria composta por vidro e alumínio	200	150	146	54
J9	BASCULANTE	Esquadria composta por vidro e alumínio	140	200	95	6
J10	BASCULANTE	Esquadria composta por vidro e alumínio	150	120	146	2
J11	BASCULANTE	Esquadria composta por vidro e alumínio	180	75	220	6
J12	CORRER (2F)	Esquadria composta por vidro e alumínio	60	100	146	5
J13	BASCULANTE	Esquadria composta por vidro e alumínio	60	150	146	20
J14	BASCULANTE	Esquadria composta por vidro e alumínio	70	100	200	2
J15	BASCULANTE	Esquadria composta por vidro e alumínio	80	200	100	3
J16	BASCULANTE	Esquadria composta por vidro e alumínio	90	250	45	2
J17	BASCULANTE	Esquadria composta por vidro e alumínio	100	150	146	2
J18	BASCULANTE	Esquadria composta por vidro e alumínio	100	90	146	5
J19	BASCULANTE	Esquadria composta por vidro e alumínio	110	120	146	12
J20	BASCULANTE	Esquadria composta por vidro e alumínio	160	140	110	4
J21	BASCULANTE	Esquadria composta por vidro e alumínio	70	140	110	2
J22	BASCULANTE	Esquadria composta por vidro e alumínio	80	240	45	1
J23	BASCULANTE	Esquadria composta por vidro e alumínio	100	240	146	1
J24	BASCULANTE	Esquadria composta por vidro e alumínio	120	90	155	2
J25	CORRER (3F)	Esquadria composta por vidro e alumínio	80	110	195	2
J26	CORRER (3F)	Esquadria composta por vidro e alumínio	110	120	215	2
J27	CORRER (3F)	Esquadria composta por vidro e alumínio	150	110	195	2

QUADRO DE ÁREAS	
NOME	ÁREA
ÁREA CONSTRUÍDA	2.898,37 m²
ÁREA EXTERNA/ JARDIM	2.526,14m²

PLOTAGEM = 1:1 COLOR = 50, 84 E 253 DEMAIS WHITE= 07		
Nº	COR	ESP.
1	VERMELHO	0,05
2	AMARELO	0,35
3	VERDE	0,1
4	CYAN	0,05
5	AZUL	0,13
6	MAGENTA	0,1
7	BRANCO	0,05
8	CINZA	0,05
10	30	0,1
11	84	0,1
50	253	0,05

GOVERNO DO ESTADO DO ESPÍRITO SANTO
SECRETARIA DE ESTADO DA SAÚDE DO ESPÍRITO SANTO-SESA
SUBSECRETARIA DE ESTADO DE ADMINISTRAÇÃO E FINANCIAMENTO DE ATENÇÃO A SAÚDE - SSAFAS

PLANO DECENAL DE ATENÇÃO PRIMÁRIA À SAÚDE - APS+10

EMPREENDIMENTO: **HOSPITAL DR. JOÃO DOS SANTOS NEVES - HJSN - SESA**

PROJETO: **APS 1 - UNIDADE DE 1 EQUIPE**

LOCAL: PROJETO PADRÃO – TIPO 1

SECRETÁRIO DA SESA: NÉSIO FERNANDES DE MEDEIROS JUNIOR
DISCIPLINA: PROJETO ARQUITETÔNICO

SUBSECRETÁRIO DA SSAFAS: ERICO SANGIORGIO
FASE: PROJETO EXECUTIVO

GERENTE DA GEAT: ANDRÉ LAMAS VAREJÃO
RecidAR RECICLAGEM E GERENCIAMENTO DE RESÍDUOS

AUTOR DO PROJETO: CARLOS COELHO JUNIOR
CAU (RESP): A31483-8
CREA (EMPRESA): ES-15617

TÍTULO: PLANTA BAIXA E COBERTURA

DATA:	ESCALA:	FORMATO:	UNIDADE:	PRANCHA:
MAIO/2023	INDICADA	A0	CENTIMETRO	02/05

2020-AFW-FTB - E-DOCS - DOCUMENTO ORIGINAL - 03/07/2026 12:02 - PÁGINA 3 / 7

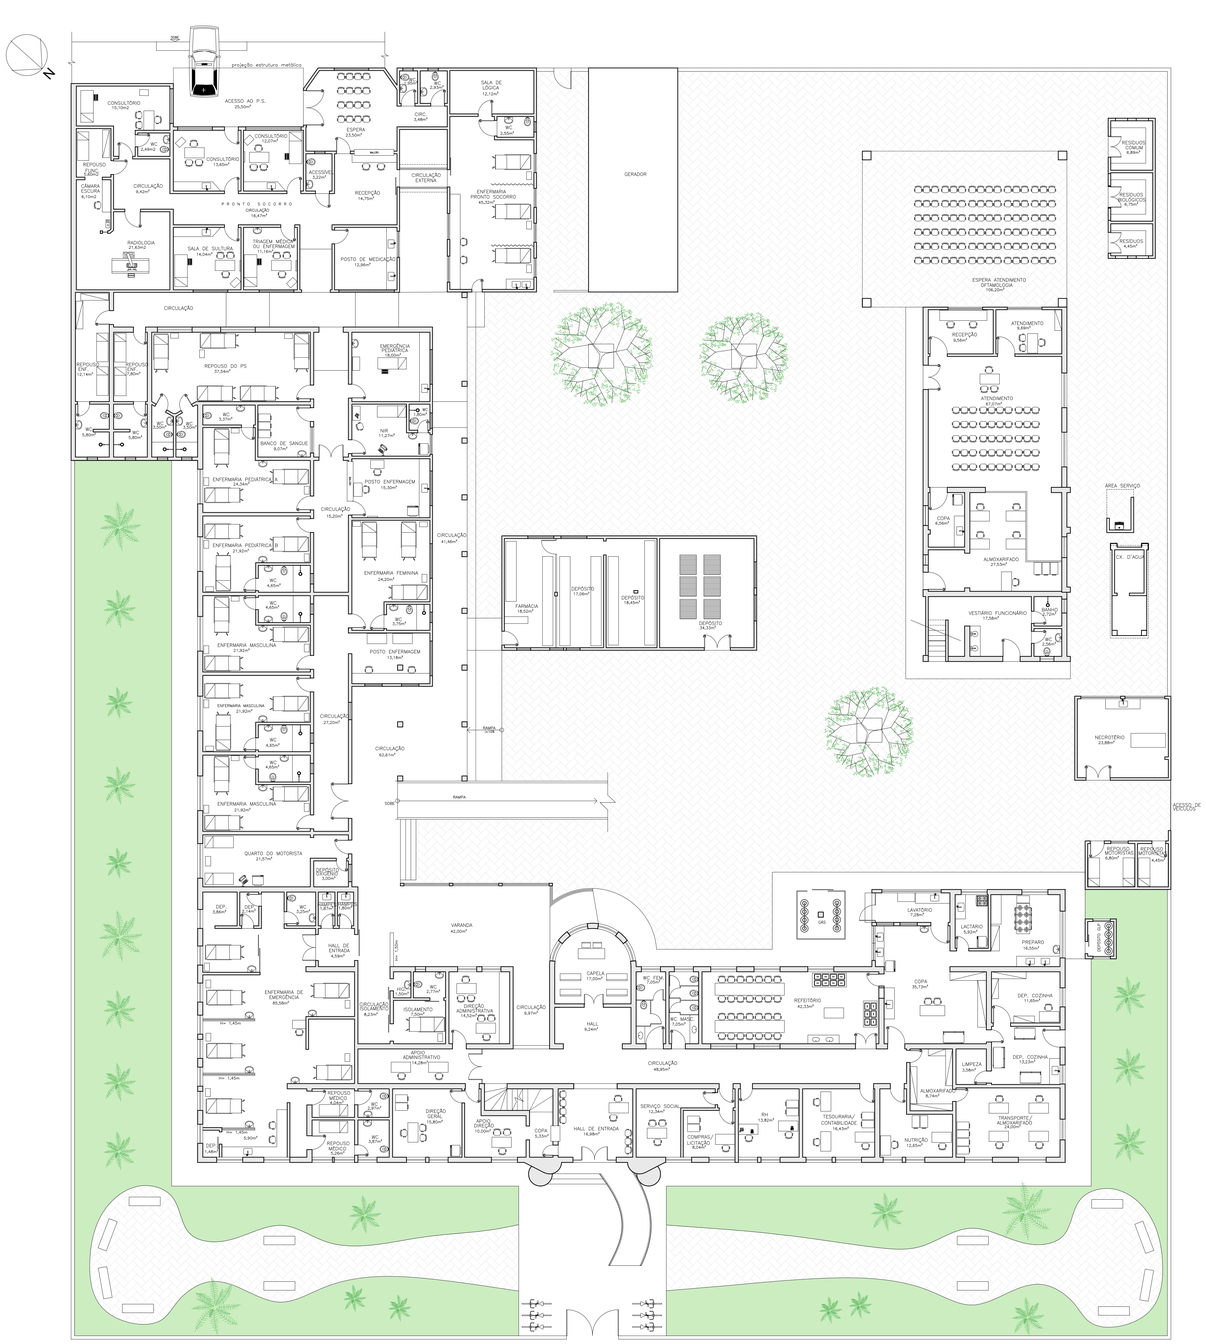

1 PLANTA DE LAYOUT – TÉRREO
ESC.: 1/125

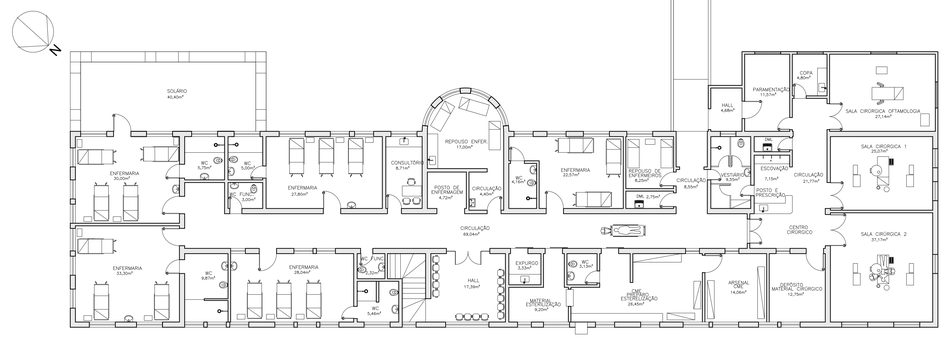

2 PLANTA DE LAYOUT – 1° PAV.
ESC.: 1/125

PLOTAGEM 1:1
COLOR = 93, 84 E 253
DEMAIS WHITE= 07

Nº	COR	ESP.
1	VERMELHO	0,09
2	AMARELO	0,35
3	VERDE	0,1
4	CYAN	0,05
5	AZUL	0,13
6	MAGENTA	0,1
7	BRANCO	0,05
8	CINZA	0,05
10	50	0,1
11	84	0,1
50	253	0,05

GOVERNO DO ESTADO DO ESPÍRITO SANTO

SECRETARIA DE ESTADO DA SAÚDE DO ESPÍRITO SANTO-SESA

SUBSECRETARIA DE ESTADO DE ADMINISTRAÇÃO E FINANCIAMENTO DE ATENÇÃO A SAÚDE - SSAFAS

PLANO DECENAL DE ATENÇÃO PRIMÁRIA À SAÚDE - APS+10

EMPREENDIMENTO:
HOSPITAL DR. JOÃO DOS SANTOS NEVES - HJSN - SESA

PROJETO:
APS 1 - UNIDADE DE 1 EQUIPE

LOCAL:
PROJETO PADRÃO – TIPO 1

SECRETÁRIO DA SESA:
NÉSIO FERNANDES DE MEDEIROS JUNIOR

DISCIPLINA:
PROJETO ARQUITETÔNICO

SUBSECRETÁRIO DA SSAFAS:
ERICO SANGIORGIO

FASE:
PROJETO EXECUTIVO

GERENTE DA GEAT:
ANDRÉ LAMAS VAREJÃO

AUTOR DO PROJETO:
CARLOS COELHO JUNIOR

CAU (RESP): A31483-8

CREA (EMPRESA): ES-15617

TITULO:
PLANTA BAIXA LAYOUT

DATA:	ESCALA:	FORMATO:	UNIDADE:	PRANCHA:
MAIO/2023	INDICADA	A0	CENTIMETRO	03/05

03/03/2026 12:02 PÁGINA 4 / 7
SCHOCS - DOCUMENTO ORIGINAL
03/03/2026 - 81.844/18-2026

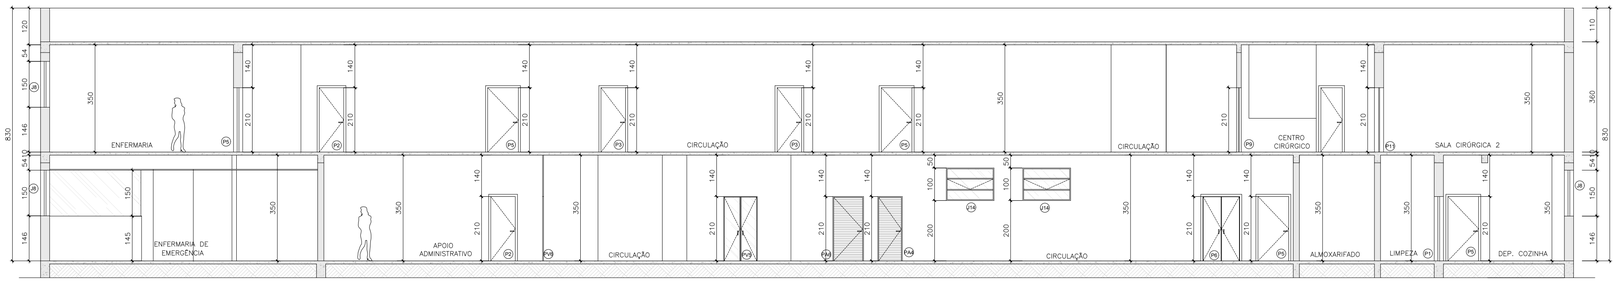

1 CORTE AA
ESC.: 1/100

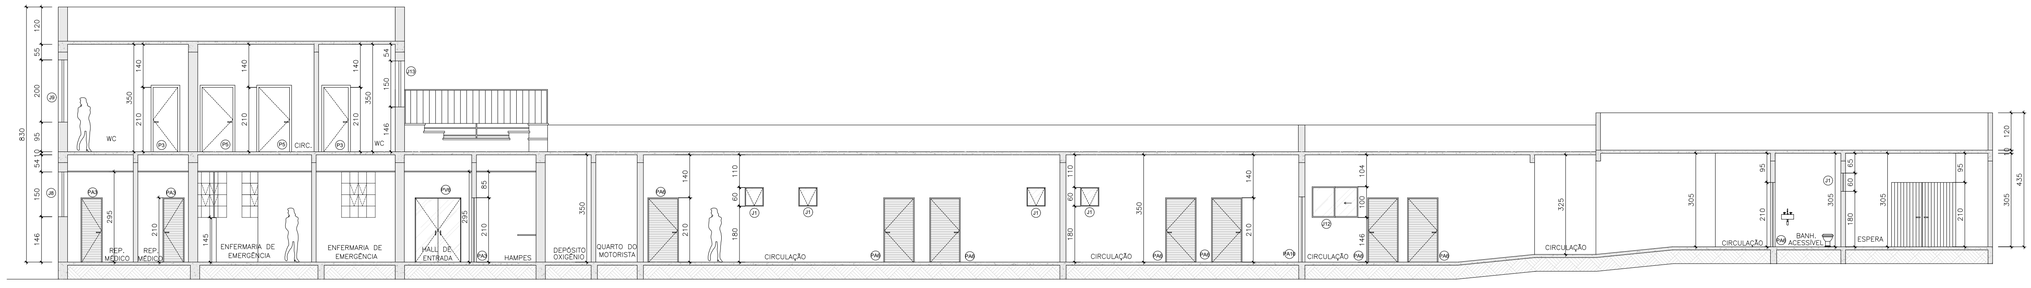

2 CORTE BB
ESC.: 1/100

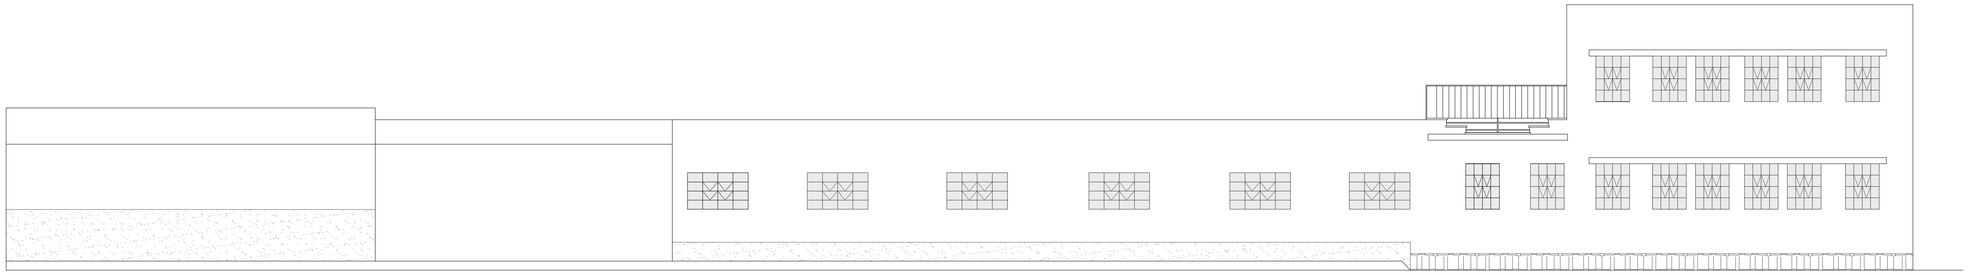

3 FACHADA 02
ESC.: 1/100

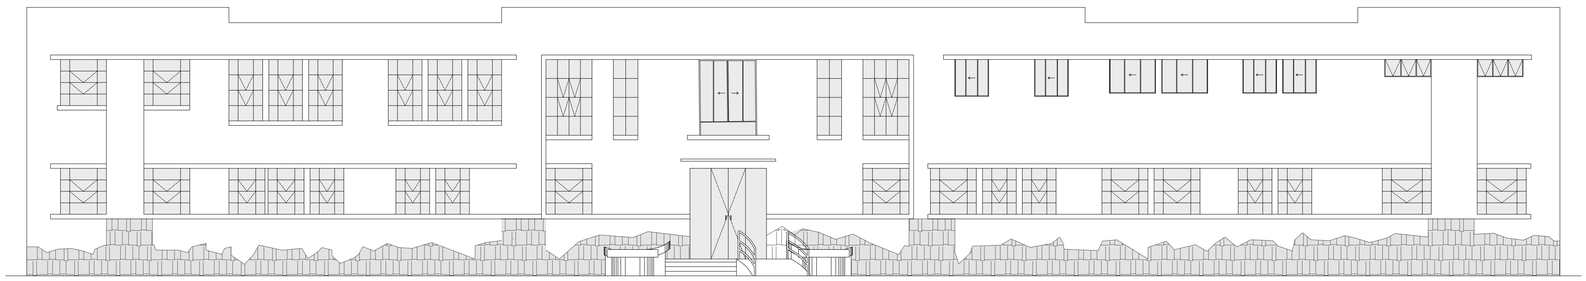

4 FACHADA 01
ESC.: 1/100

PLOTAGEM =1X 1 COLOR = 50, 84 E 253 DEMAIS WHITE= 07		
Nº	COR	ESP.
1	VERMELHO	0,05
2	AMARELO	0,35
3	VERDE	0,1
4	CYAN	0,05
5	AZUL	0,13
6	MAGENTA	0,1
7	BRANCO	0,05
8	CINZA	0,05
10	50	0,1
11	84	0,1
50	253	0,05

GOVERNO DO ESTADO DO ESPÍRITO SANTO

SECRETARIA DE ESTADO DA SAÚDE DO ESPÍRITO SANTO-SESA

SUBSECRETARIA DE ESTADO DE ADMINISTRAÇÃO E FINANCIAMENTO DE ATENÇÃO A SAÚDE - SSAFAS

PLANO DECENAL DE ATENÇÃO PRIMÁRIA À SAÚDE - APS+10

EMPREENDIMENTO:
HOSPITAL DR. JOÃO DOS SANTOS NEVES - HJSN - SESA

PROJETO:
APS 1 - UNIDADE DE 1 EQUIPE

LOCAL:
PROJETO PADRÃO – TIPO 1

SECRETÁRIO DA SESA:
NÉSIO FERNANDES DE MEDEIROS JUNIOR

DISCIPLINA:
PROJETO ARQUITETÔNICO

SUBSECRETÁRIO DA SSAFAS:
ERICO SANGIORGIO

FASE:
PROJETO EXECUTIVO

GERENTE DA GEAT:
ANDRÉ LAMAS VAREJÃO

RecidAR ENGENHARIA E GERENCIAMENTO DE PROJETOS

AUTOR DO PROJETO:
CARLOS COELHO JUNIOR

CAU (RESP): A31483-8

CREA (EMPRESA): ES-15617

TÍTULO:
CORTES E FACHADAS

DATA:	ESCALA:	FORMATO:	UNIDADE:	PRANCHA:
JULHO/2023	INDICADA	A1	CENTÍMETRO	04/05

2026-B7WT18 - E-DOCS - DOCUMENTO ORIGINAL 03/03/2026 12:02 PÁGINA 5 / 7

1 PLANTA TETO REFLETIDO – TÉRREO
ESC.: 1/100

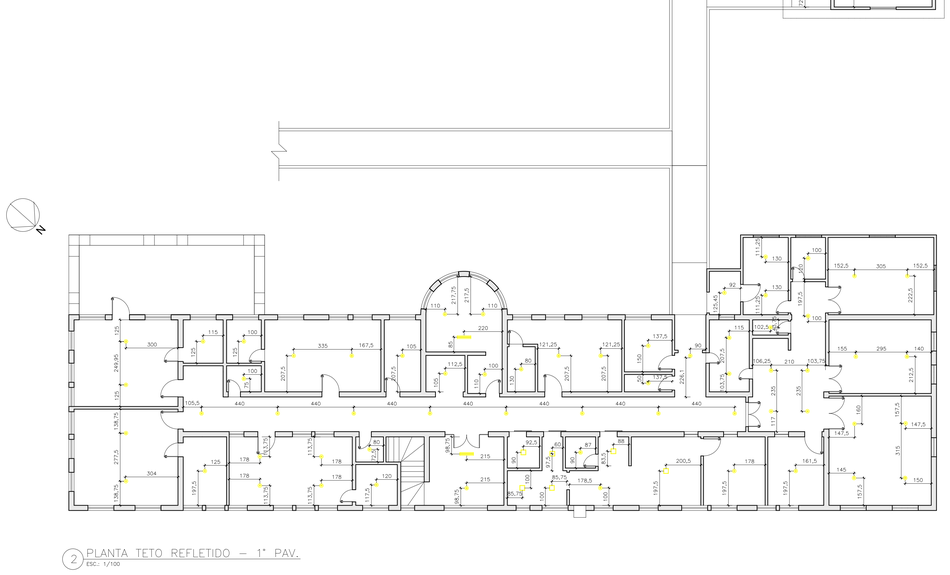

2 PLANTA TETO REFLETIDO – 1° PAV.
ESC.: 1/100

PLOTAGEM 1:1	
COLOR = 50, 84 E 253	
DEMAIS WHITE= 07	

Nº	COR	ESP.
1	VERMELHO	0,00
2	AMARELO	0,35
3	VERDE	0,1
4	CYAN	0,05
5	AZUL	0,15
6	MAGENTA	0,1
7	BRANCO	0,05
8	CINZA	0,05
10	50	0,1
11	84	0,1
50	253	0,05

ESPECIFICAÇÃO DE ILUMINAÇÃO			
SIMBOLOGIA	TIPO	DESCRIÇÃO	QUANTIDADE
	LÂMPADA LED	COR BRANCA	232
	LUMINÁRIA TUBULAR	COR BRANCA	12
	PLAFLON EMBUTIR	COR BRANCA	30

QUADRO DE ÁREAS	
NOME	ÁREA
ÁREA CONSTRUÍDA	2.898,37 m²
ÁREA EXTERNA/ JARDIM	2.526,14m²

GOVERNO DO ESTADO DO ESPÍRITO SANTO

SECRETARIA DE ESTADO DA SAÚDE DO ESPÍRITO SANTO-SESA

SUBSECRETARIA DE ESTADO DE ADMINISTRAÇÃO E FINANCIAMENTO DE ATENÇÃO A SAÚDE - SSAFAS

PLANO DECENAL DE ATENÇÃO PRIMÁRIA À SAÚDE - APS+10

EMPREENDIMENTO:
HOSPITAL DR. JOÃO DOS SANTOS NEVES - HJSN - SESA

PROJETO:
APS 1 - UNIDADE DE 1 EQUIPE

LOCAL:
PROJETO PADRÃO – TIPO 1

SECRETÁRIO DA SESA: NÉSIO FERNANDES DE MEDEIROS JUNIOR		DISCIPLINA: PROJETO ARQUITETÔNICO
SUBSECRETÁRIO DA SSAFAS: ERICO SANGIORGIO		FASE: PROJETO EXECUTIVO
GERENTE DA GEAT: ANDRÉ LAMAS VAREJÃO		RecidAR ENGENHARIA E GERENCIAMENTO DE PROJETOS
AUTOR DO PROJETO: CARLOS COELHO JUNIOR		CAU (RESP): A31483-8
		CREA (EMPRESA): ES-15617

TITULO:
PLANTA TETO REFLETIDO

DATA:	ESCALA:	FORMATO:	UNIDADE:	PRANCHA:
MAIO/2023	INDICADA	A0	CENTÍMETRO	05/05


Documento original assinado eletronicamente, conforme MP 2200-2/2001, art. 10, § 2º, por:

VITOR EMANOEL BROEDEL ROCHA
ENGENHEIRO CIVIL - DT
GEAT - SESA - GOVES
assinado em 03/03/2026 11:28:19 -03:00

FÁBIO JUNIOR BORLOTE
GERENTE QCE-03
GEAT - SESA - GOVES
assinado em 03/03/2026 12:02:03 -03:00

INFORMAÇÕES DO DOCUMENTO
Documento capturado em 03/03/2026 12:02:03 (HORÁRIO DE BRASÍLIA - UTC-3)
por VITOR EMANOEL BROEDEL ROCHA (ENGENHEIRO CIVIL - DT - GEAT - SESA - GOVES)
Valor Legal: ORIGINAL | Natureza: DOCUMENTO NATO-DIGITAL

A disponibilidade do documento pode ser conferida pelo link: https://e-docs.es.gov.br/d/2026-B7WT18